


Főzkonyha helyiséglista

1. Bárpult	8,03 m ²
2. Pincér forgó	10,46 m ²
4. Főzőtér	22,51 m ²
5. Feketeledény mosogató	*
6. I. Előkészítő	+
7. II. Előkészítő	+
8. Folyosó	6,20 m ²
9. Ital raktár	6,34 m ²
10. Raktár	12,20 m ²

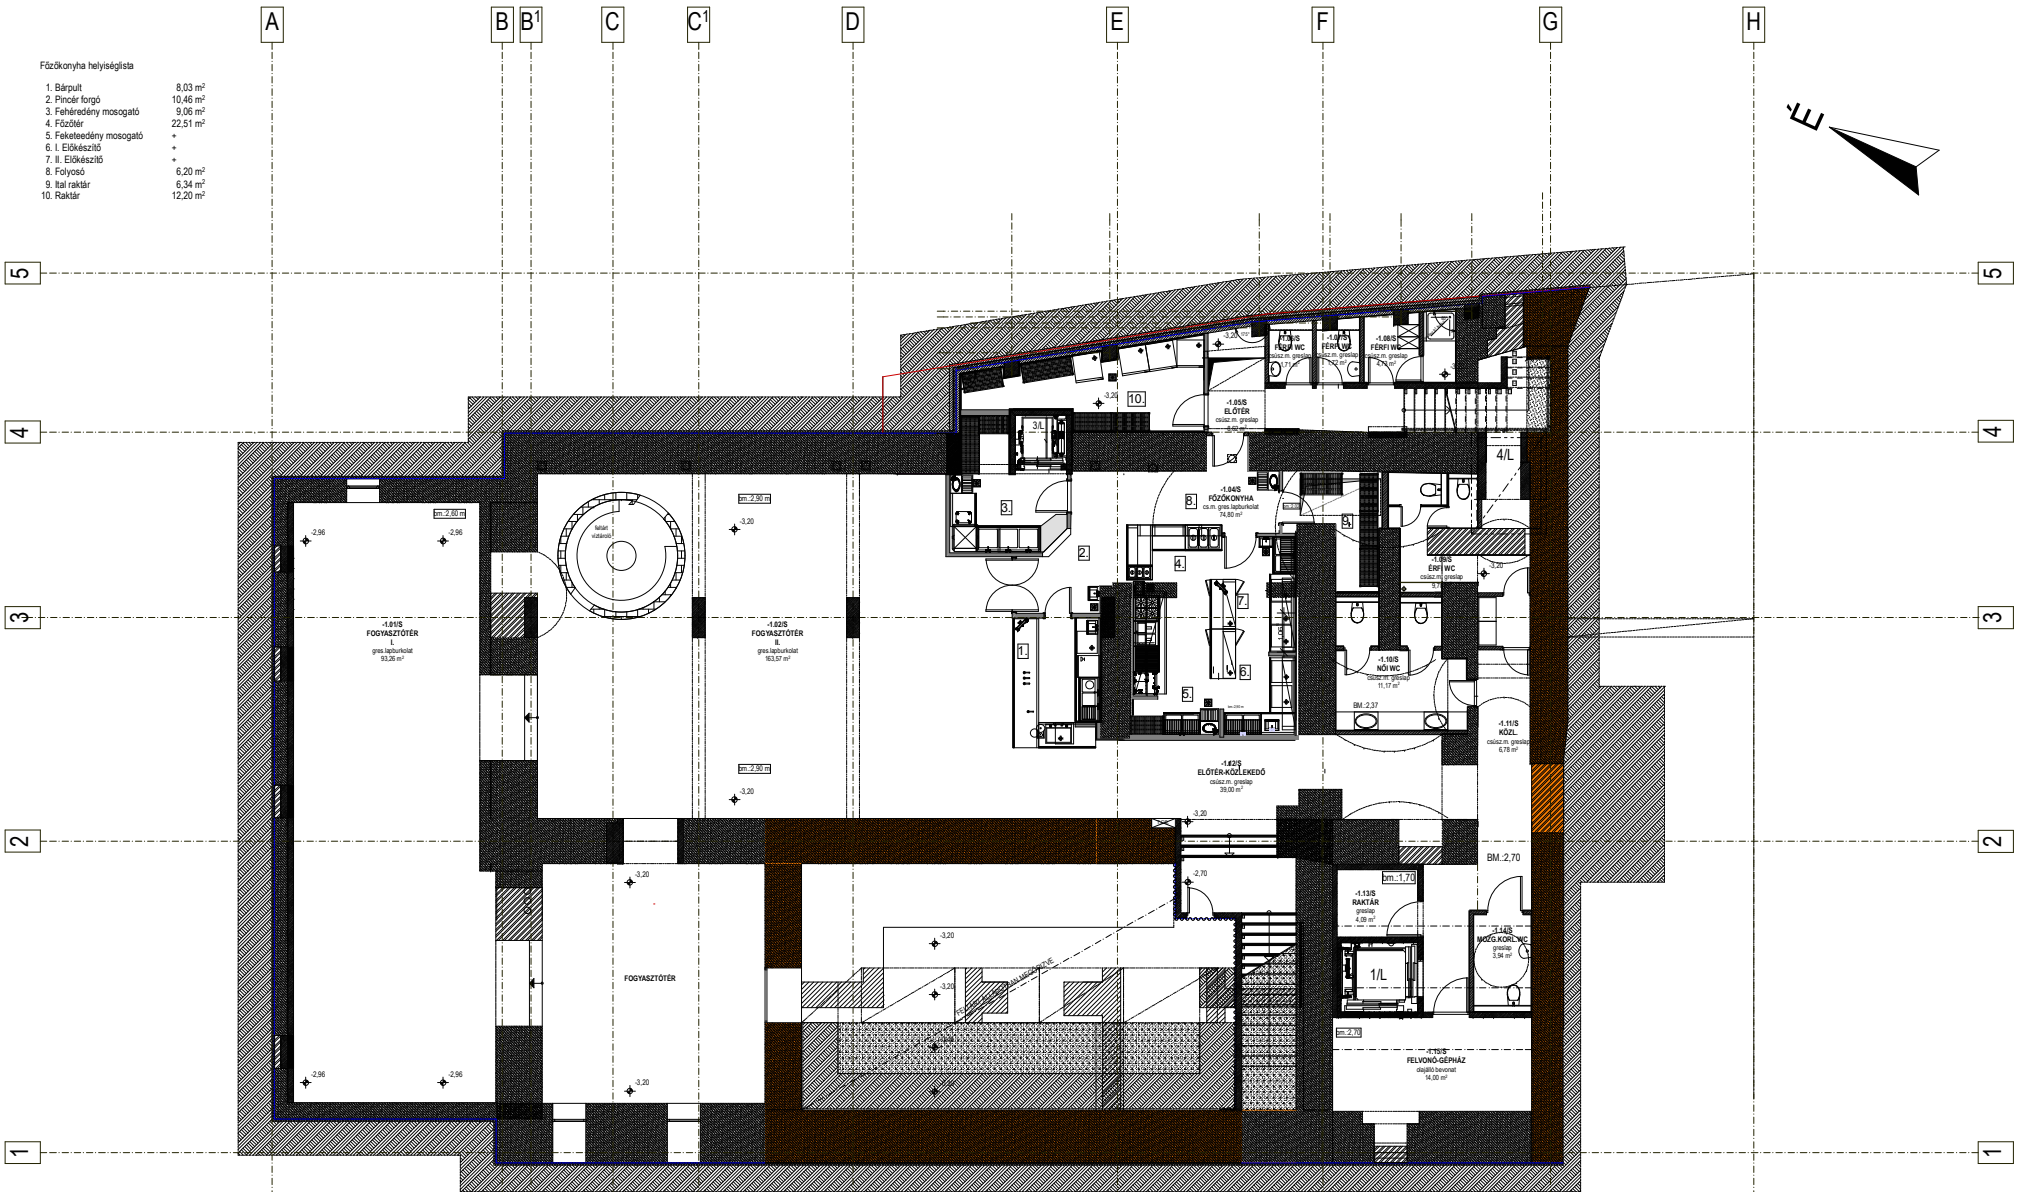

ANYAG.ELŐLÉS:

- Tömbrétevéssel talajnedvesség elleni szigetelés / szilikonán bázisú szigetelőanyaggal (Aquafilm IB-2)
- Termett talaj
- Tömörített kavicsfeltöltés
- Meglévő Falszerkezet
- Tervezett új YTONG falrendszer
- Vasbeton szerkezet
- Kisméretű téglák kitöltés
- Rélegszerű feltöltés
- Bontandó szerkezet
- Szerelt panel
- Csempeburkolat
- Feltárolt terület

A=+0,00 szint a földszint padló feletti sílya.

LLOYD ÉPÜLET ÁTERÍTÉSE, FELJÚTÁSA	
GYŐR, SZÉCHENYI TÉR 7. HRSZ.: 6887	
MEGVALÓSULÁSI TERV	E-1
PINCESZINTI ALAPRAJZ	
M=1:100	2010. FEBRUÁR
MINTYEVESZ 2040 Kft. 1074 Budapest, Baross tér 14. Kt. Igazgató: Dr. Horváth Péter	
RAS ÉPÍTÉSZ Kft. 1024 Győr, Hordó utca 18. Rozsa S. Csaba EIC-407607 Vezető építész tervező	
