


1-1 Keresztmetszet M=1:50

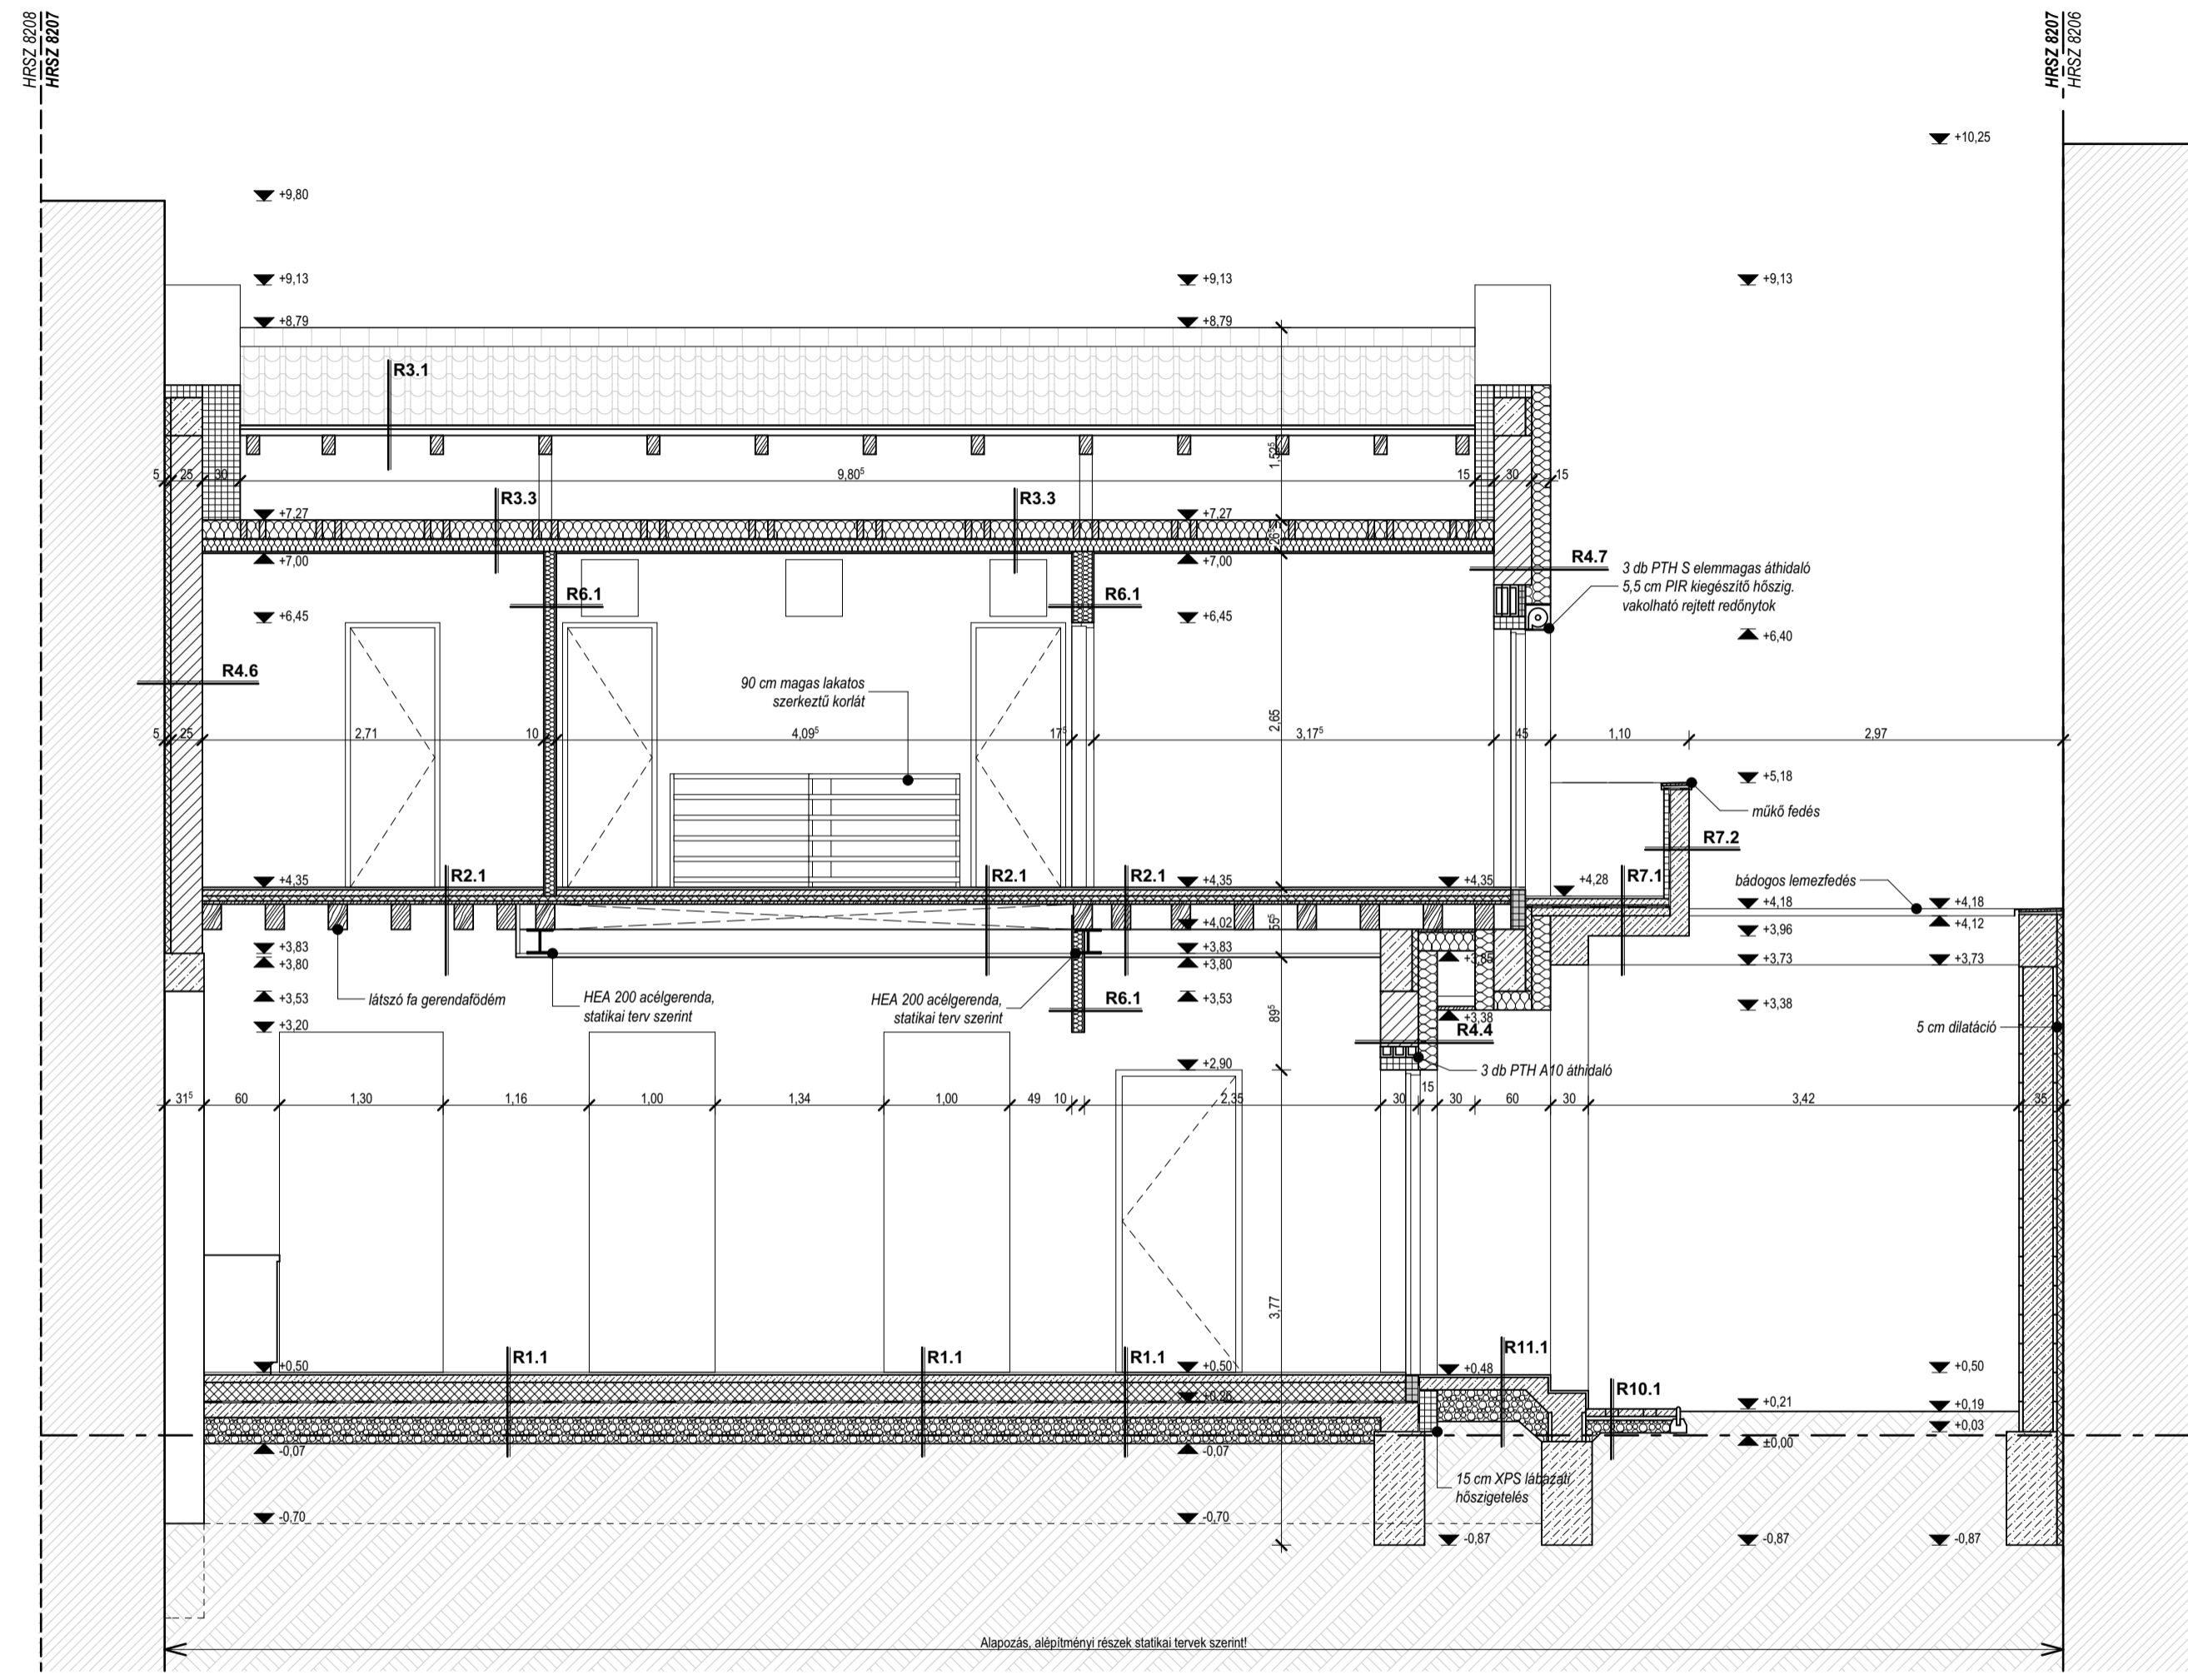

3-3 Hosszmetszet M=1:50

- Metszett szerkezetek**
- Meglévő épületszerkezet
  - Kerámia falszerkezet
  - Monolit vasbeton szerk.
  - Monolit betonszerkezet
  - Falszerkezet
  - EPS hőszigetelés
  - XPS hőszigetelés
  - Szálas hőszig.
  - Kavicsréteg
  - Termett talaj
- Nem metszett felületek**
- Zöldfelület
  - Kerámia burkolat
  - Beton térkőburkolat
  - Korcolt lemezfedés

- Megjegyzés:**
1. Terv +/- 0,00 = Bfm 116,36 (kapu előtti aknafedél szintje)
  2. A belső ajtók alaprajzon jelölt méretei tokbelső méret.
  3. Pontos falnyílásméret a bontás után állapítható meg!
- Rétegtrendek a "K-6 Rétegtrendek" c. terlváon!

MUNKA MEGNEVEZÉSE:	Családi lakóház megvalósulási terve	PAPÍR MÉRET:	70,0 x 38,0
ÉPÍTÉS HELYE:	Debrecen, Csokonai utca 46.; HRSZ 8207	DÁTUM:	2022.01.
ÉPÍTŐTŐ:	Karácsony Zoltán; 4030 Debrecen, Palóc u. 23.	MÉRETÁRÁNY:	M=1:50
RAJZ MEGNEVEZÉSE:	<b>Metszetek I.</b>	TERV TÍPUS:	MEGVALÓSULÁSI
TERVEZŐ:	Studio Kőszeghy Kft. - 1117 Budapest, Fehérvári út 31. 3/24. Felelős tervező: Kőszeghy Flóra, okleveles tervezőépítész Építész Kamara: É-01-6355 flora.koszeghy@gmail.com / +36-70-259-45-50 Építész tervező munkatárs: Homoki Zsolt (É-09-0671)	RAJZSZÁM:	<b>M-3_a</b>