


begane grond

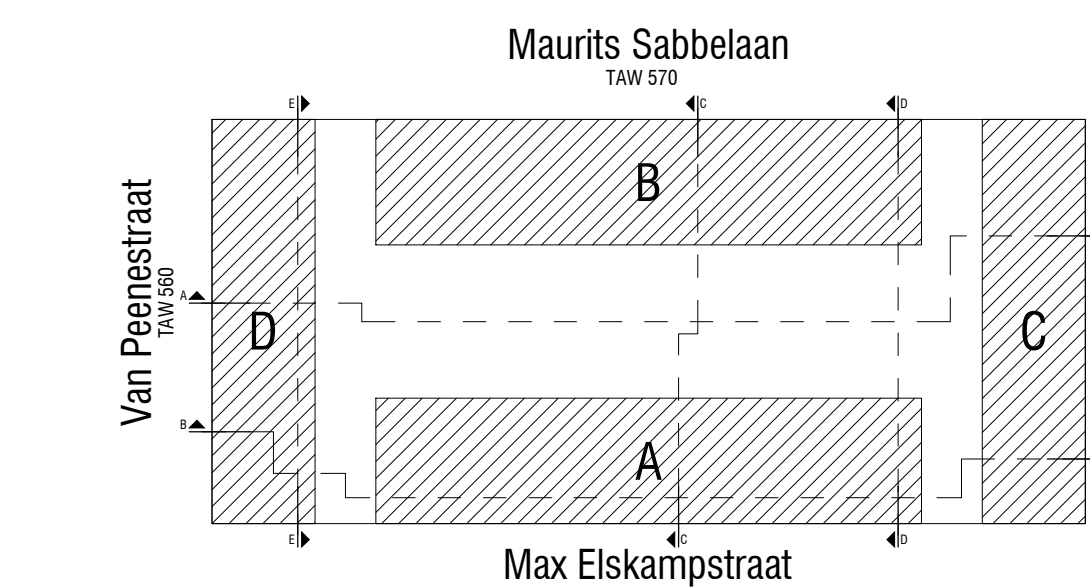

LEGENDE GEVELS, PLANNEN EN SNEDES

- metselwerk - betonblokken
- metselwerk - kalkzandsteen
- metselwerk - isolerende steen
- gewapend beton
- steenslagbeton
- gegranuleerde betonelementen
- vloer platend
- betogeling
- metselwerk - hout
- marmemozaik
- schoolopmaat
- folie
- exterieur groendak
- af te breken
- isolerende vullingslaag
- vloerbeton en heiligebeton
- thermische isolatie
- substraat groendaken
- buitenverharding
- stabiliserend zand
- grind
- metselwerk - aanschit parament
- spouwer regenwater

BRANDVEILIGHEID aanvullend aan brandpreventie cfr. dossier IRT

alle bouwelementen, materialen, constructie van compartimenten en evacuatie routes zijn overeenkomstig zijn overeenkomstig de brandnorm (KB 12 juli 2012) alle trappenhallen zijn voorzien van een rookklep van min. 1m² oppervlakte  
 alle trappenhallen hebben een minimale aanroede van 23 cm (+ 3 cm trappenuis) en een optrede van 17 - 20 cm (max. 37°)  
 nuttige breedte trappen : min. 90cm  
 nuttige breedte deuren : min. 90cm

ALLE MATEN DIENEN DOOR DE UITVOERDER TER PLAATSE WORDEN GECONTROLEERD.

- brandveiligheid deuren in compartimentwanden : geen specifieke eisen brandveiligheid
- brandveiligheid deuren in compartimentwanden : zelfsluitend
- brandveiligheid deuren in compartimentwanden : E30 beide zijden
- brandveiligheid deuren in compartimentwanden : E30 beide zijden - zelfsluitend
- brandveiligheid deuren in compartimentwanden : E60 beide zijden
- brandveiligheid deuren in compartimentwanden : E60 beide zijden - zelfsluitend
- brandladder
- rookklep
- nooduitgang

TOEGANKELIJKHEID

alle deuren voor publiek toegankelijk + rolstoeltoegankelijke delen hebben minimaal 90cm netto openingen (ruwdoos 100 cm + 50 cm zijdelingse opentimmering voor rolstoelgebruiker)  
 alle voorangswegels bij dubbele deuren hebben een minimale netto breedte van 90 cm

ALLE MATEN DIENEN DOOR DE UITVOERDER TER PLAATSE WORDEN GECONTROLEERD.

bouwblok Eric Sasse - Kiel

bouwoverheid	Woonhavens Antwerpen 2000 Antwerpen +32 (0)3 213 81 00 info@woonhavens.be
architect	<b>BULK</b> architecten Joseph Derkx 2100 Dendermonde +32 (0)3 233 88 95 info@bulkarchitecten.be
fase	<b>AS BUILT</b>
planner	<b>410</b>
inhoud	plan niveau 00

datum	17.03.2023
