


niveau +05

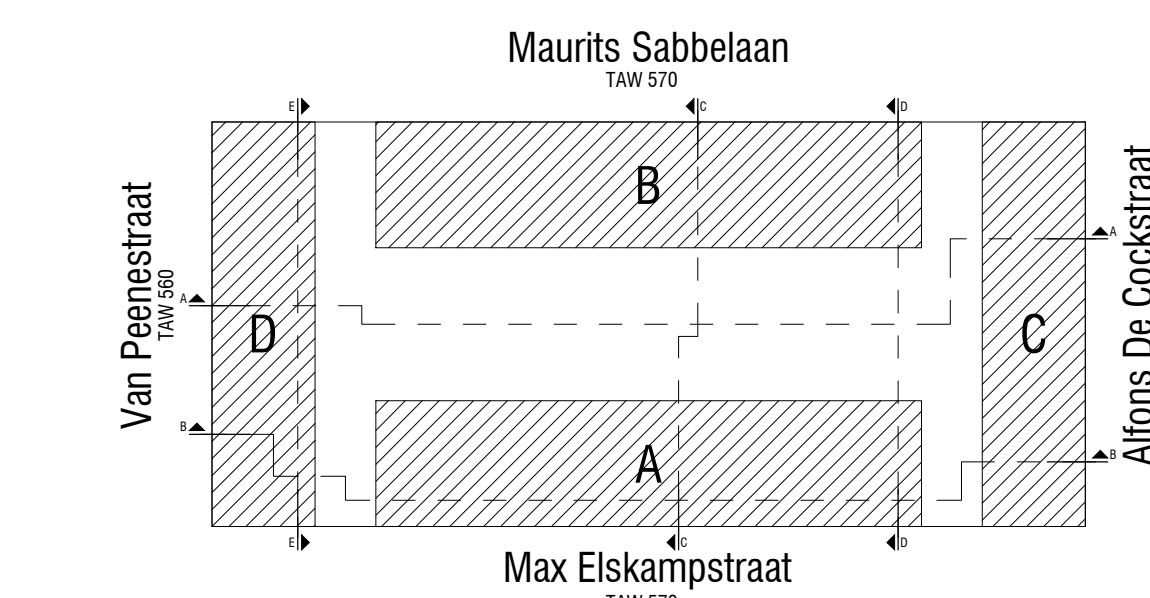

LEGENDE GEVELS, PLANNEN EN SNEDES

- |  |                                 |  |                                |
|--|---------------------------------|--|--------------------------------|
|  | metselwerk - betemblokken       |  | extensief grondvlak            |
|  | metselwerk - kalkzandsteen      |  | af te breken                   |
|  | metselwerk - isolerende steen   |  | isolerende vullingslaag        |
|  | metselwerk - parapet            |  | vloeravulling en hellingsbeton |
|  | gegotend beton                  |  | thermische isolatie            |
|  | stenisgcbeton                   |  | substraat grondvloeren         |
|  | geprefabriceerde betonelementen |  | buitenverharding               |
|  | vals geplaatd                   |  | stabiliserend zand             |
|  | betongting                      |  | grind                          |
|  | schrijfwerk - hout              |  | metselwerk - aanzicht parapet  |
|  | marmemoczaik                    |  | spuwer regenwater              |
|  | schoonloopmat                   |  |                                |
|  | vloer                           |  |                                |

BRANDVEILIGHEID aanvullend aan brandpreventie cfr. dossier IRT

alle bouwelementen, materialen, constructie van compartimenten en ruwvoetmatten zijn overeenkomstig de brandnorm (KB 12 juli 2012) alle trappenhallen zijn bovendien voorzien van een rookruk van min. 150' oppervlakte  
 alle trappenhallen hebben een minimale aanrede van 23 cm (+ 3 cm trappeus) en een optrede van 17 - 20 cm (max. 37')

ruigte breedte trappen : min. 90cm  
 ruigte breedte deuren : min. 90cm

ALLE MATEN DIENEN DOOR DE UITVOERDER TER PLAATSE WORDEN GECONTROLEERD.

- brandweerstand deuren in compartimentwanden : geen specifieke eisen brandweerstand
- brandweerstand deuren in compartimentwanden : zelfsluitend
- brandweerstand deuren in compartimentwanden : E50 beide zijden
- brandweerstand deuren in compartimentwanden : E50 beide zijden - zelfsluitend
- brandweerstand deuren in compartimentwanden : E60 beide zijden
- brandweerstand deuren in compartimentwanden : E60 beide zijden - zelfsluitend
- brandladder
- nooduitgang
- rookkopsel

TOEGANKELIJKHEID

alle deuren voor publiek toegankelijk + rolstoeltoegankelijke deuren hebben minstens 90cm netto openingen (ruwbouw 100 cm + 50 cm zijdelingse opentimmering voor rolstoelgebruikers)  
 alle voorangsvuigtes bij dubbele deuren hebben een minimale netto breedte van 90 cm

ALLE MATEN DIENEN DOOR DE UITVOERDER TER PLAATSE WORDEN GECONTROLEERD.

bouwblok Eric Sasse - Kiel

Woonhaven Antwerpen

bouwoheer	Woonhaven Antwerpen Jan Devoetweg 23 2000 Antwerpen +32 (0) 3 213 81 00 info@woonhaven.be
architect	<b>BULK</b> architecten Joseph Devoetlaan 2A 2000 Antwerpen +32 (0) 3 233 88 92 info@bulkarchitecten.be
fase	<b>AS BUILT</b>
planner	<b>415</b>
inhoud	plan niveau 05

datum	17.03.2023
wijzigingen	A. hermetiseren + vloer 05 B. C. vloer 0 D. vloer 0 E. F. G. H. I. J.

dossier **ESA14**

1:100