


Budapest, 2012. július.

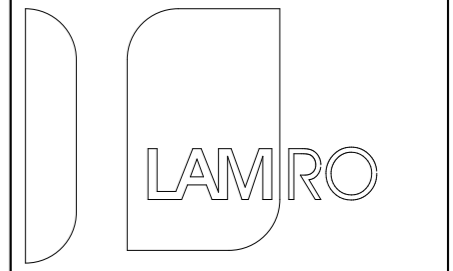

Tervező és Ingatlanfejlesztő Kft.

Tervező neve és címe:
Lamro Kft.
1139 Budapest, Pap Károly utca 22/d.

Megbízó neve és címe:
Royal Mirage Vendéglátóipari Kft.
1138 Budapest, Túróc u. 3.

Munka megnevezése:
37 szobás Szálloda átalakítása
Budapest, VI. ker. Dózsa György út 88. Hrsz.:29670

Tervfajta:
Megvalósulási terv **M 1:100**
Alagsori alaprajz

Tervezők		
Szakág	Név	Aláírás
Építész	dr. Fekete Lajos	
Építész	Gyurik Ákos	
Statika	Tefen T. Mehari	
Cépezés	Kovács László	
Épületvilágosság	Somogyi Gábor	
Tűzvédelem	Bán Lajos	
Technológia	Kuruczné Szabolcs Gizella	

A terv a Lamro Kft. tulajdona, a szerzői jogokat fenntartjuk. A tervet bármely formában történő másolása, közreadása a tervező előzetes írásos jóváhagyása nélkül szigorúan tilos!
Megjegyzések:

Rajzszám:
E-01