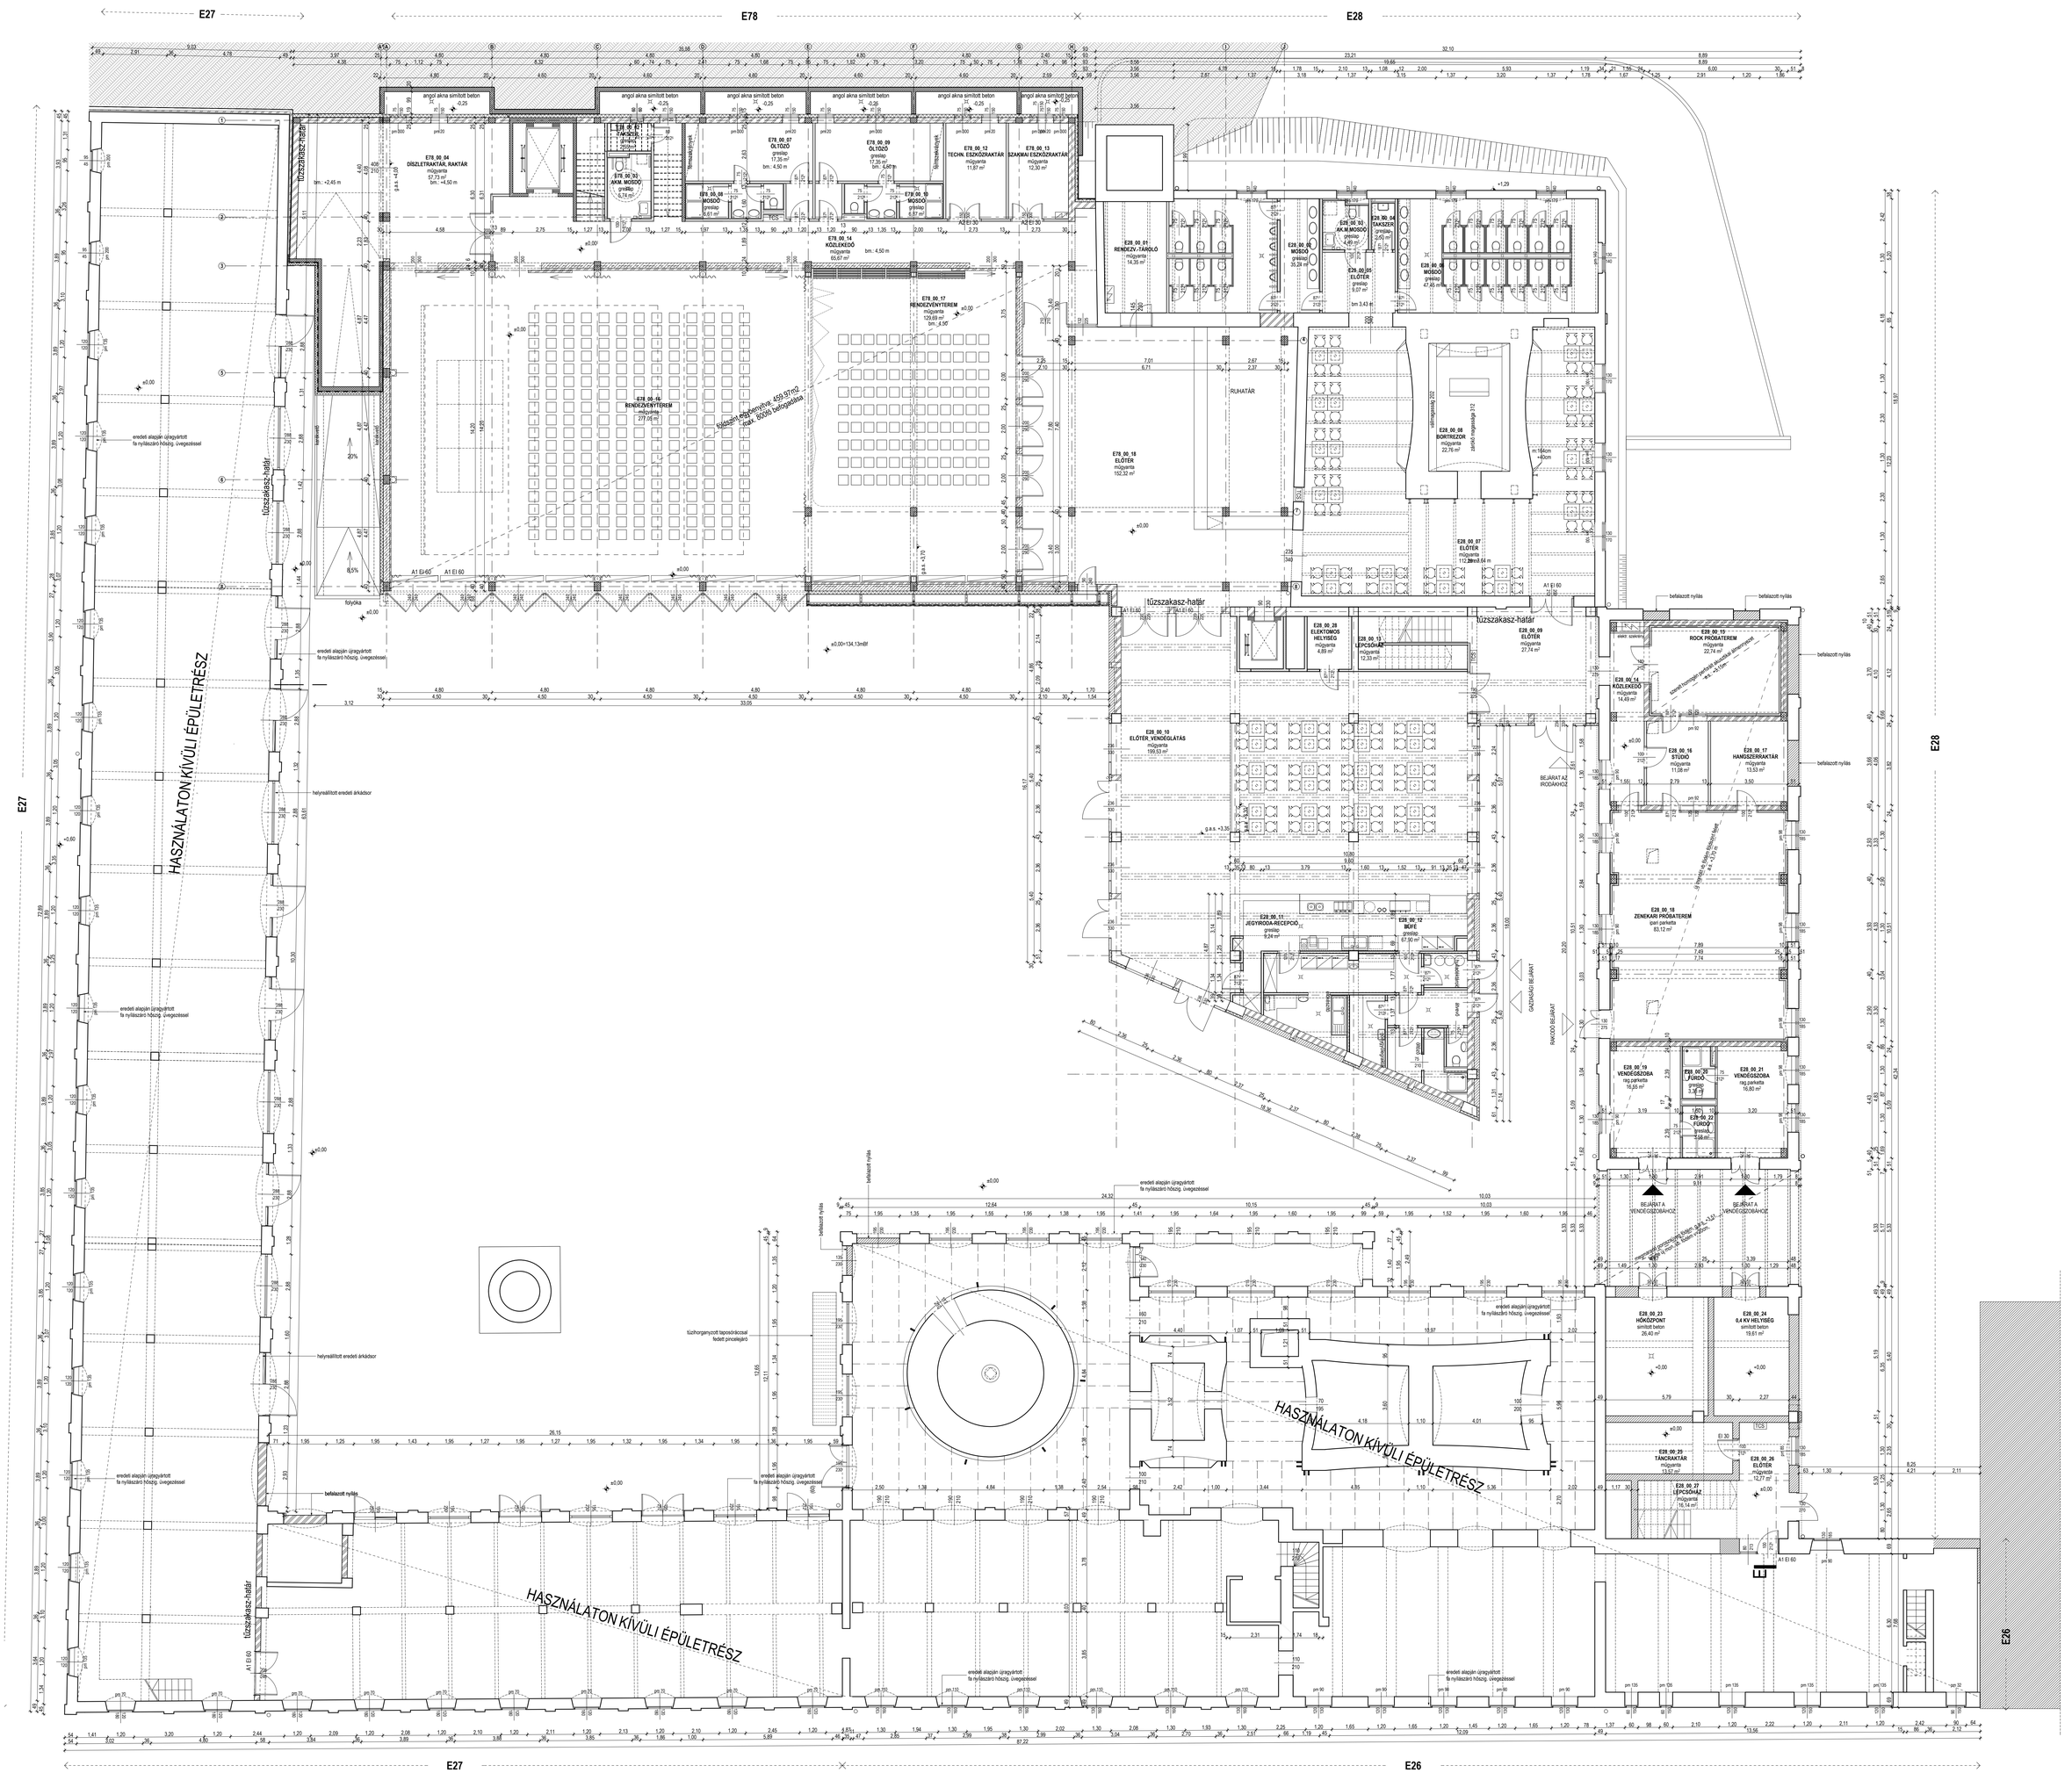

megjegyzés

Minden nem feltárt szerkezetre vonatkozó megjelölés csak feltételezés. A további terv-készítés során pontos, részletes feltárást igényelnek!

jelmagyarázat

- megmaradó tartószerkezet
- bontandó épületszerkezet
- beton
- vasbeton
- teherhordó fal
- gipsz
- kitöltő téglafal
- hanggátló fal
- fa
- vasbeton
- zsalukőfal
- talaj

134,13 mBF =±0,00

PROJEKT:
EKF - PÉCS - 2010
ZSOLNAY KULTURÁLIS NEGYED

ÉPÜLET:
Alkotó negyed - E26-E27-E28-E78
hrsz.: 40504

MEGBÍZÓ:
PÉCS MEGYEI JOGÚ VÁROS ÖNKORMÁNYZATA
7621 PÉCS, SZÉCHENYI TÉR 1.

ÁLLÍRÁSI

MEGBÍZÓ KÉPVISELŐJE:
PÉCSSZIKI MENEDZSMENT KÖZPONT KHT.
7621 PÉCS, MIRBACH U. 9.
TEL: 06-72-514-810

GENERÁL TERVEZŐ:
MEKVI
MŰVÉSZETI KONZULTÁCIÓ
BP. 1117 FEHÉRVÁRI ÚT 35.
TEL: 06-1-383-14-42
MŰTEQ MUNKA - ÉPÍTŐ MŰSZAKI KFT.

FELELŐS TERVEZŐK	CSABA KÁLOZ TERVEZŐMÉRNÖK T.I.-szám: 01-01-0008-01 TEL: 06-30/9-411-411 ÁLLÍRÁSI
	MIHÁLYDEÁK ÁGNES VEZETŐ TERVEZŐ T.I.-szám: 01-01-0006-01 TEL: 06-30-462-06-16 ÁLLÍRÁSI
	PINTÉR TAMÁS JÁNOS TERVEZŐMÉRNÖK T.I.-szám: 01-01-0006-01 TEL: 06-30-364-81-00 ÁLLÍRÁSI
TÉMA FELELŐS TERVEZŐ	ANTÓN TAMÁS JÁNOS T.I.-szám: 01-01-0007-01 TEL: 06-30/9-411-411 ÁLLÍRÁSI
ÉPÍTÉSZTERVEZŐK	HALÁSZ GÁBOR CSABA ÉPÍTŐMŰVÉSZ ÁLLÍRÁSI
STATIKA	HARSÁNYI CSABA T.I.-szám: 01-01-0003-01 TEL: 06-30/9-411-411 ÁLLÍRÁSI
ÉPÜLETGÉPÉSZET, BELSŐ KÖZMŰ	KÓRÁ GYÖRGY LÁSZLÓ T.I.-szám: 01-01-0004-01 TEL: 46-1-385-5916 ÁLLÍRÁSI
ÉPÜLETVILLAMOSSÁG	KOVÁCS LÁSZLÓNÉ VEMMERNAY ZSUZSANNA T.I.-szám: TEL: 06-87-311-230 ÁLLÍRÁSI
KÖRNYEZET TERVEZŐI, ESZKÖZI TER.	MOHÁCSI SÁNDOR T.I.-szám: TEL: 06-30-228-4011 ÁLLÍRÁSI
KÖRNYEZET TERVEZŐI, DÉLI TER.	KOVÁCS ARPÁD T.I.-szám: TEL: 06-30-231-3363 ÁLLÍRÁSI
KÖZLEKEDÉSÉPÍTÉS, BELSŐ TER.	ROHRER ADAM T.I.-szám: 02-01-0102 TEL: 06-30-9-411-411 ÁLLÍRÁSI
KÖZLEKEDÉSÉPÍTÉS, KÜLSŐ TER.	BÁRÓ GYULA T.I.-szám: 01-01-0001-01 TEL: 06-30-9-411-411 ÁLLÍRÁSI
MŰVÉSZETTÖRTÉNET	ORVOS LÁSZLÓ T.I.-szám: TEL: 06-30-9-411-411 ÁLLÍRÁSI
ÁRGUSTIKA	MITNER KÁLMÁN ARGUSTIKA SZAKÉRT. T.I.-szám: TEL: 06-30-231-4400 ÁLLÍRÁSI
TŰZVÉDELEM	CZIGÁNYA ZOLTÁN TŰZVÉDELMI SZAKÉRTŐ T.I.-szám: TEL: 06-30-9-411-411 ÁLLÍRÁSI
REHABILITÁCIÓ	WEICHINGER MÓNIKA T.I.-szám: 01-01-0003-01 TEL: 06-30-9-411-411 ÁLLÍRÁSI
KÖNYVTECHNOLÓGIA	GAULHOFER ANDRÁS T.I.-szám: TEL: 06-30-231-3366 ÁLLÍRÁSI

TERVLAP MEGNEVEZÉSE:
FÖLDSZINTI ALAPRAJZ

E	E	A	26.27 28.78	-	0	2	0

DÁTUM	MÓDOSÍTÁS	MÓDOSÍTÁS	ÉPÍTŐTERV	MŰSZAKI TERV	MÉRET

ÉPÍTÉSZET

LÉPTÉK M 1:100

DÁTUM 2011.16.12.

MEGVALÓSULÁSI TERV