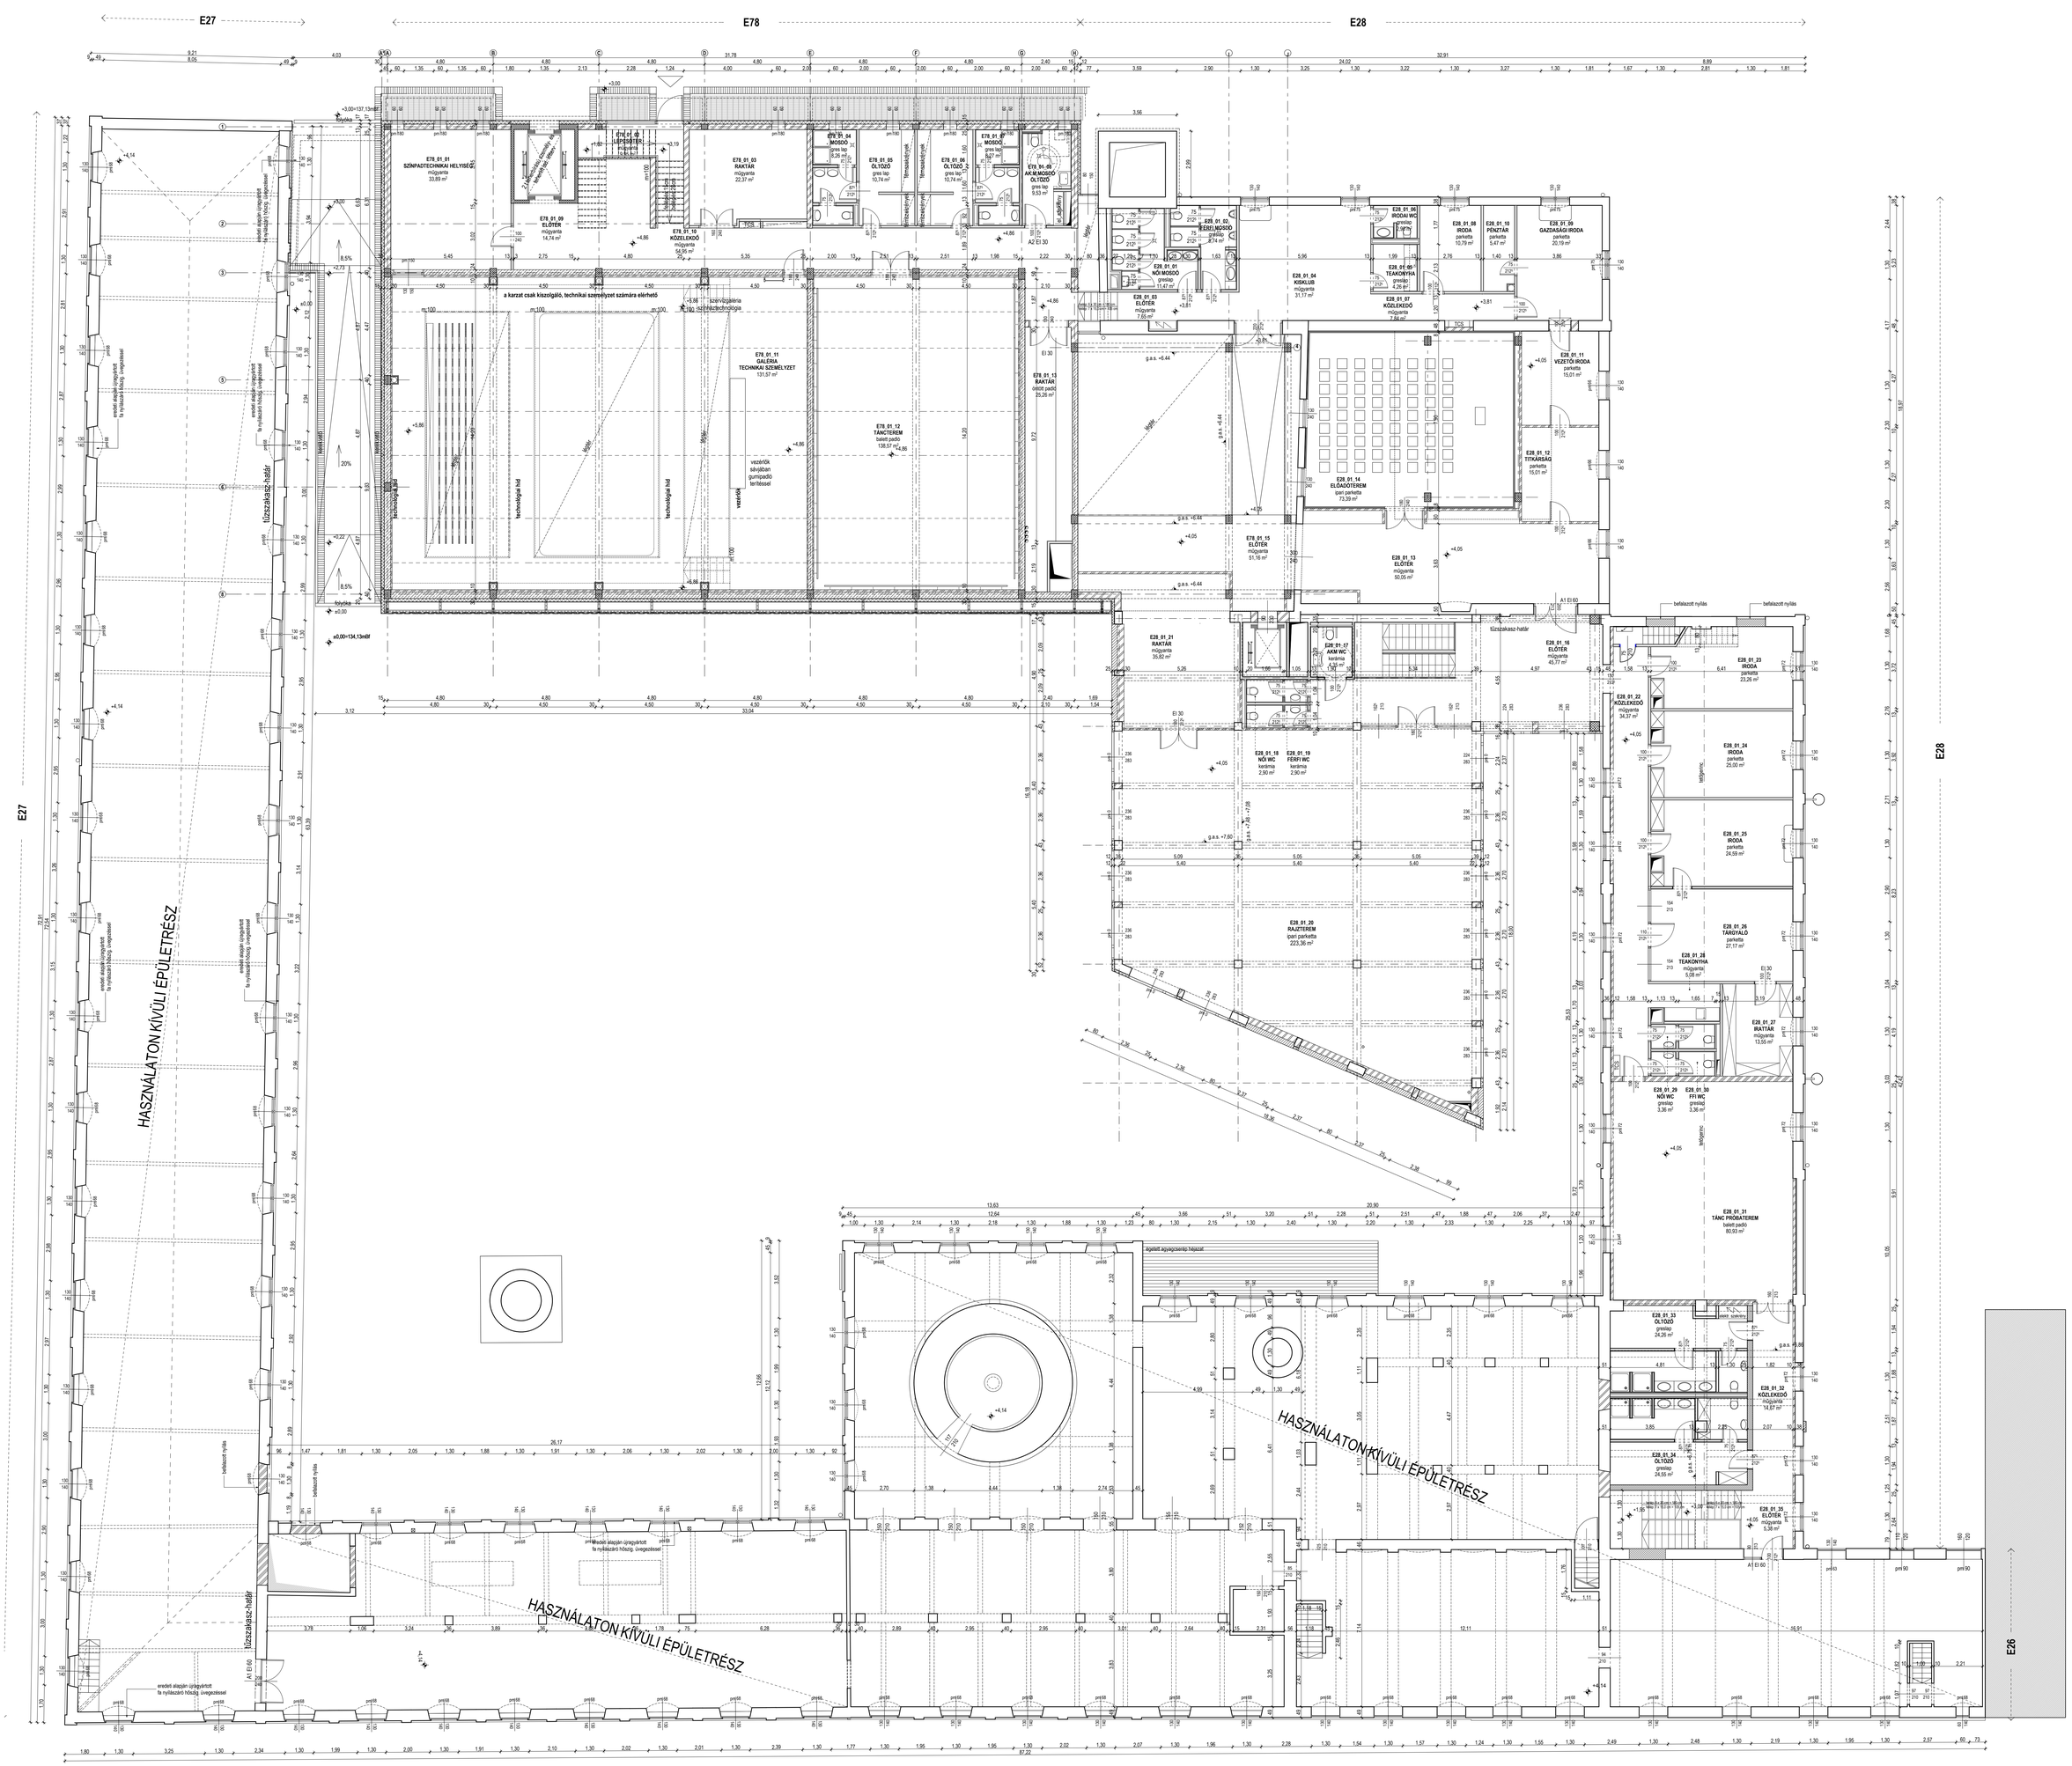

megjegyzés

Minden nem feltárt szerkezetre vonatkozó megjelölés csak feltételezés. A további terv-részletek során pontos, részletes feltárást igényelnek!

jelmagyarázat

- megmaradó tartószerkezet
- bontandó építőszerkezet
- beton
- vasbeton
- teherhordó fal
- gipsz
- kitöltő téglafal
- hangglátó fal
- fa
- vasbeton
- zsalukőfal
- talaj

134.13 mBF =±0.00

PROJEKT:

EKF - PÉCS - 2010
ZSOLNAY KULTURÁLIS NEGYED

ÉPÜLET:

Alkotó negyed - E26-E27-E28-E78
hrsz.: 40504

MEGBÍZÓ:

PÉCS MEGYEI JOGÚ VÁROS ÖNKORMÁNYZATA
7621 PÉCS, SZÉCHENYI TÉR 1.

ÁLLANDÓ:

MEGBÍZÓ KÉPVISELŐJE:

PÉCSSZIGET MENEDZSMENT KÖZPONT Kft.
7621 PÉCS, SZÉCHENYI TÉR 1.
TEL: 06-72/516-872

GENERÁL TERVEZŐ:

MEGAV
MEGAV Mérnökiroda Kft.
1081 BUDAPEST, ÖRS U. 2.
TEL: 06-1/383-1442
INFO@MEGAV.HU WWW.MEGAV.HU

FELELŐS TERVEZŐK:	CSABA KATALIN okl.épít.mérnök tervezői jogosultság TSz.: 06-15-0023-01-10	ÉÉKI
	MERCZELI LÁSZLÓ okl.épít.mérnök tervezői jogosultság TSz.: 06-09-0006-01-10	ÉÉKI
	PINTER TAMÁS JÁNOS okl.épít.mérnök tervezői jogosultság TSz.: 06-09-0001-01-10	ÉÉKI
TÉMA FELELŐS TERVEZŐ:	PINTER TAMÁS JÁNOS okl.épít.mérnök tervezői jogosultság TSz.: 06-09-0001-01-10	ÉÉKI
ÉPÍTÉSZTERVEZŐK:	HUZA GÁBOR CSABA épít.mérnök	ÉÉKI
STATIKA:	HARSÁNYI CSABA okl.épít.mérnök tervezői jogosultság TSz.: 06-09-0006-01-10	ÉÉKI
ÉPÜLETGÉPÉSZET, BELSŐ KÖZMŰ:	RÓNA GYÖRGY LÁSZLÓ okl.gépészmérnök tervezői jogosultság TSz.: 01-26-0008	ÉÉKI
ÉPÜLETVILÁGÍTÁSI TERVEZŐ:	SZÉKELY ZSOLTNÉ KÖRNYEZET-ÉLJÜLTERVEZŐ TSz.: 01-26-0007	ÉÉKI
KÖRNYEZET TERVEZŐK, ÉSZAKI TÉR:	MOHÁCSI SÁNDOR KÖRNYEZET-ÉLJÜLTERVEZŐ TSz.: 01-26-0003	ÉÉKI
KÖRNYEZET TERVEZŐK, DÉLI TÉR:	RÓNAI ÁRPÁD tájépítész TSz.: 01-26-0001	ÉÉKI
KÖZLEKEDÉSÉPÍTÉSI, BELSŐ TÉR:	BORNEMISZA BÁLINT közlekedésépítő TSz.: 06-12-0001	ÉÉKI
KÖZLEKEDÉSÉPÍTÉSI, KÜLSŐ TÉR:	BAKÓ GYULA közlekedésépítő TSz.: 06-12-0011	ÉÉKI
MŰVÉSZETTÖRTÉNET:	DÉVÉNY LÁSZLÓ MŰVÉSZETTÖRTÉNÉSZ TSz.: 06-28-0016-00	ÉÉKI
ÁKGSZTKA:	WITNER KÁLMÁN ÁKGSZTKA TERVEZŐ TSz.: 06-30-0003-00	ÉÉKI
TŰZVÉDELEM:	SZÉKELY ZSOLTNÉ TŰZVÉDELMI SZAKMÉRNÖK TSz.: 06-30-0014-00	ÉÉKI
REHABILITÁCIÓ:	MÉCHNER MÓNIKA TÉMA MŰRÖGYTERVEZŐ TSz.: 06-09-0001 TEL.: 06-20-476-7621	ÉÉKI
KÖRNYEZETGAZDÁLKODÁS:	GAULHOFER MÁRKO TSz.: 06-09-0001 TEL.: 06-30-241-3366	ÉÉKI

TERVLAP MEGNEVEZÉSE:

EMELETI ALAPRAJZ

E	E	A	26,27 28,78	-	0	3	0

DÁTUM	MÓDOSÍTÁS	ÉPÜLETSZINT	MUTSZÁM		MÓDOSÍTÁS
			TÉZ		

ÉPÍTÉSZET

LÉPTÉK: M 1:100

DÁTUM: 2011.10.12.

MEGVALÓSULÁSI TERV