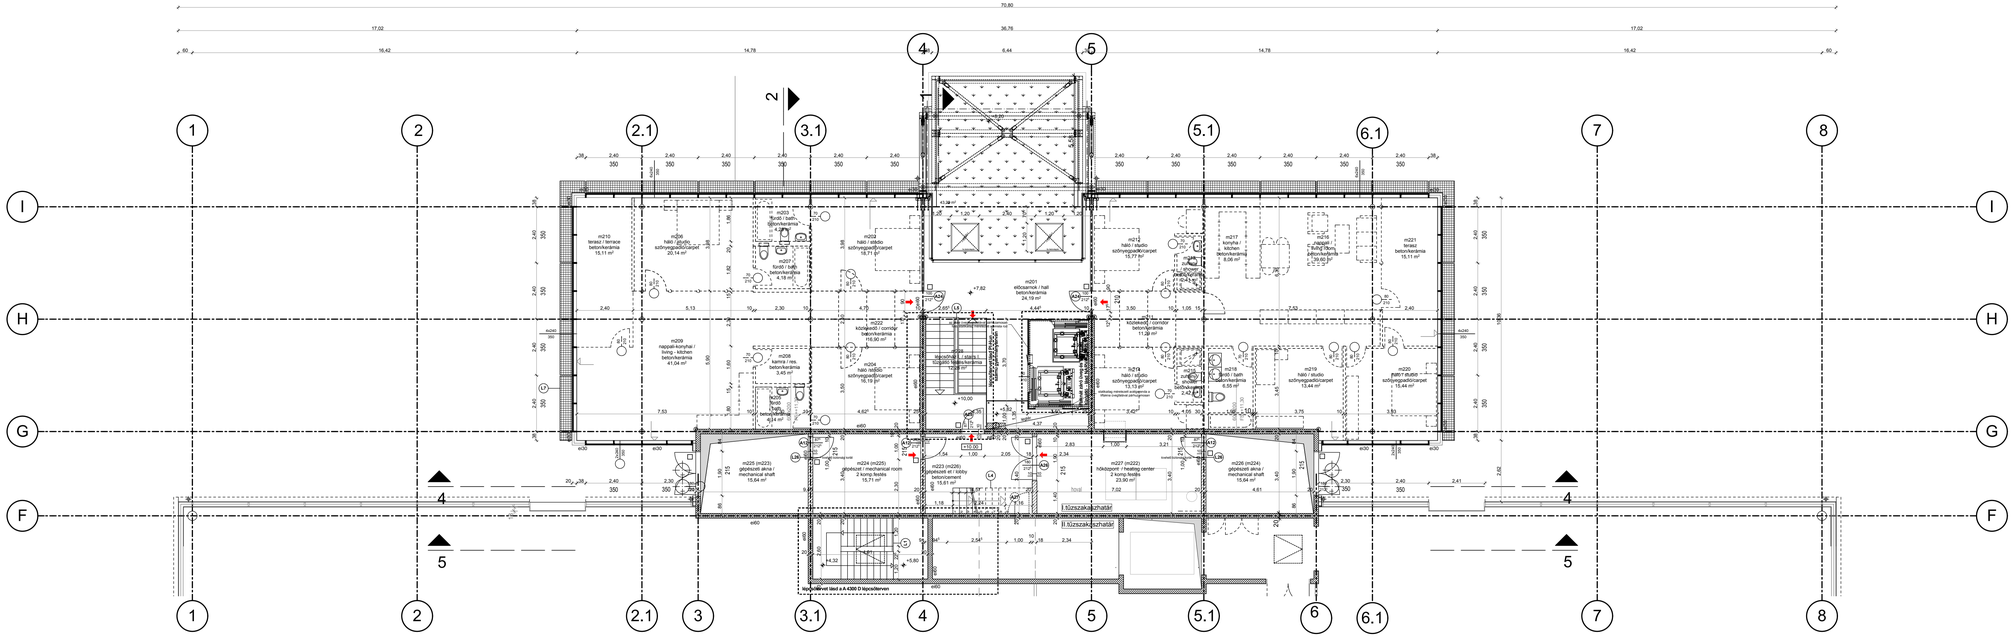

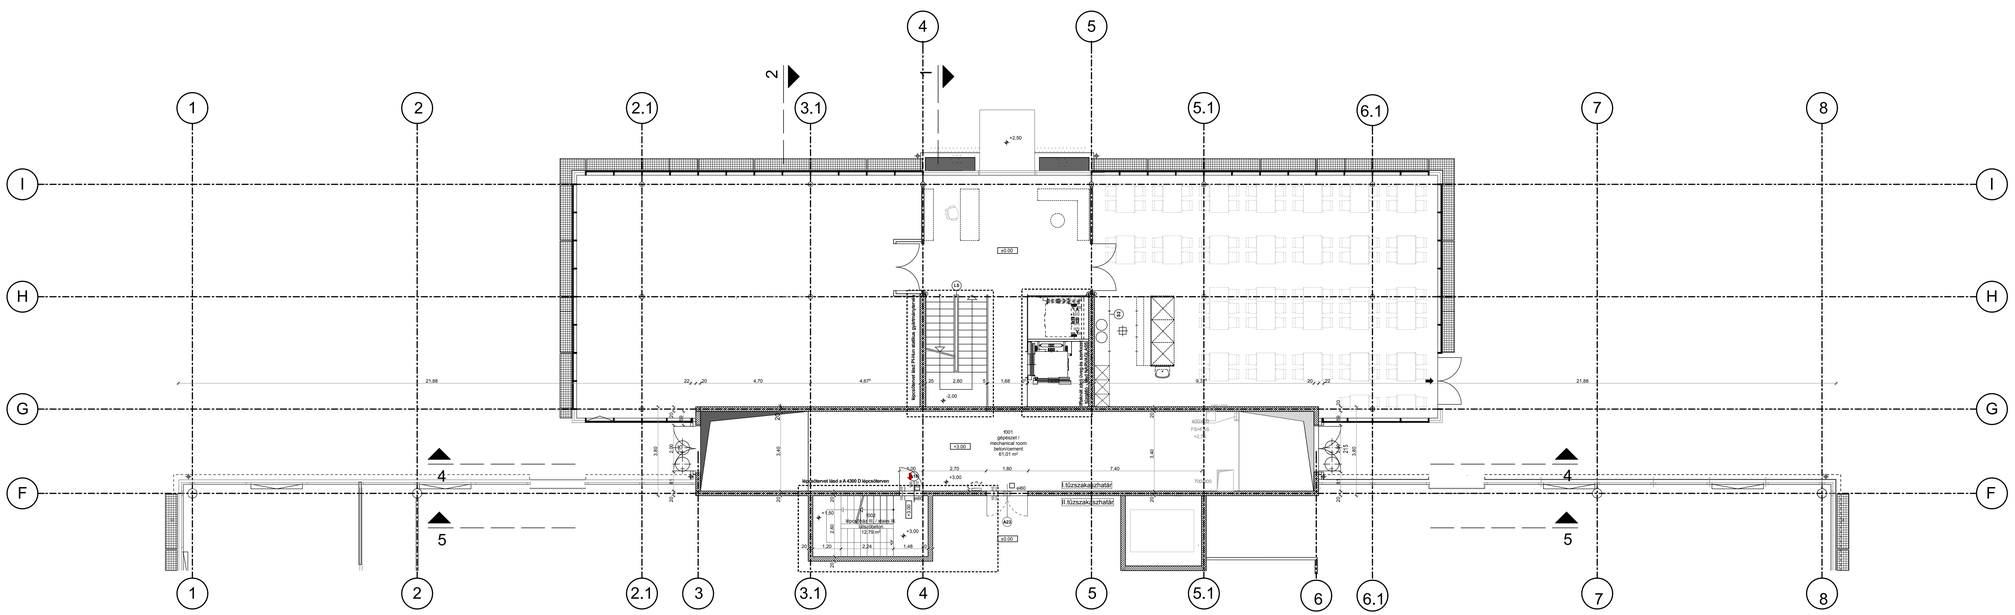

JELMAGYARÁZATNOTES

general

1. all dimensions have to be checked on construction site by the mc.n his own responsibility.
2. doors: all door dimensions for masonry / concrete work are bases sizes. all door dimensions in metallic element walls, dry walls, metallic constructions and façades are finished dimensions.
3. all constructive impacts of the contractors / subcontractors, structure engineer, mechanical engineer, electrical engineer have to be verified by the mc. n the architects drawing they are only indicated in a general way
4. L-EWDAD mm stainless steel edge protection should be built in for every exposed wall edges ($\sum h \geq 2,15$ or $\sum h_{stair} \geq$ full height) during the laying of the bricks
5. above every hole in 25 cm SILKA walls over 400 mm should be built in special YTONG beams calculated by the statics engineer
6. the dilatation lines in 20 cm SILKA walls signed with letter "D" calculated by statics engineer

legende plan

concrete	equipment
concrete bricks	equipment futur
plaster walls	electrical switchboard
insulation	fire extingnish hose
complete metal wall	boundary
metallic walls glazed	water ramp
glass walls	swell
façade grid	door mechanical control
down pipe	access control
emergency overflow	metallicclouver, antigiare shield
existing altitude	traffic-circulation
new altitude	emergency exit
cupola	all building access, elevator and toilets are iv conform
door/window tilt wing	

Sorfiz	Tárgy/Designation:	Dátum/Date:
5.		
4.		
3.	REV.A 09.27.05.	
2.		
1.		

MÓDOSÍTÁSREVISION:

±0,00 = 112,40 mBf

TERVPROJECT:

LEMO-REDEL

REDEL KFT.
ÚJ ELEKTRONIKA GYÁRA
NEW BUILDING
REDEL IN BUDAPEST

Redel Kft. Új Elektronika Gyára
Budapest, XX. ker.Nagytarcsai József utca - Attila utca 41-43. sarok

HRSZ: 177N604

GENERÁL TERVEZŐ & KIVITELEZŐ/GENERAL CONTRACTOR:

NARVA ÉPÍTŐ KFT.

1239 Budapest, Ócsai út 1-3.

ÉPÍTÉSZ VEZETŐ TERVEZŐ/ARCHITECTS:

MÜHLEMANN+PARTNER

mail: m-partner@bluewin.ch

architekten zürner gmbh kastelstrasse 56
ch-2540 grenchen tel.: +41 (32) 652 61 67 fax: +41 (32) 652 53 08

ÉPÍTÉSZ TERVEZŐ / ARCHITECT:

BURITS OKTÁVIÁN
É1-01 0731/05

DOLMEN ÉPÜLETTERVEZŐSI ÉS SZÁMÍTÁSTECHNIKAI BETÉTI TÁRSASÁG

1016 Budapest, Donát utca 49. Telfax:06-1-201 02 61

ÉPÍTÉSZ MUNKATÁRSPROJECT ARCHITECT:

KUŹNIARSKI TAMÁS
É2 01-3916/05

DOLMEN BT.

1016 Budapest, Donát utca 49. Tel.:06-1-487-1020

GENERÁL KIVITELEZŐ/GENERAL CONSTRUCTOR:
STATIKUS TERVEZŐ STRUCTURAL ENGINEER:

STRABAG MML KFT.

1113 Budapest, Daróci u. 30. Tel.: +36-1-2096798

SZERKEZET TERVEZŐ CONSTRUCTION ENGINEER:

CHOLNOKY PÉTER
T-1-01-1828

PI-HUN KFT.

1117 Budapest, Irinyi József u. 4-20.

GÉPÉSZ TERVEZŐ MECHANICAL ENGINEER:

MORLIN ANDRÁS
G1-1-5176

AXIMA ÉPÜLETGÉPÉSZETI KFT.

1119 Budapest, Ubik út 29B. tel: 06-1-480 1030 fax: 06-1-480 1050

ELEKTROMOS TERVEZŐ ELECTRICAL ENGINEER:

ZUBRECZKI JENŐ
VT 01-8806

KÖD KFT.

5100 Jászberény, Nagykátai út 9. Tel.: 06-57-505-600 Fax.: 06-57-505-601

HŐKIZÁRÓ RÉSZLETTERVEZŐ FASSADE ENGINEER:

KÖRMENDI JÓZSEF
HARANGOZÓ ZOLTÁN

NARVA GLASS KFT.

1239 Budapest, Ócsai út 1-3.

KÖZÚT KÖZMŰTERVEZŐ TRAFFIC ENGINEER

HOBL GÉZA
MK 01 - 5391, VZ-7

MÉLY-TERV

H-1093 Budapest, Lónyay u. 28.; tel.: +36 (1) 479-8595 fax:+36 (1) 215-0308.

KÖRNYEZETRENDEZÉS/LANDSCAPING

TORMA SAROLTA
K1 01-5082

LAND-A KFT.

H-1051 Budapest, Sas u.17. I em 1. Tel: 302-4760, 302-4761 Fax: 302-4762

FLÁNSZ / LEAFNAME: GÉPÉSZETI (+3,00m) & IRODA FELETTI(+7,80m) SZINT ALAPRAJZ - CSAK ÉPÍTÉSZ
MECHANICAL(+3,00m) & OFFICE(+7,80m) FLOOR

TERVFAJTA / PLAN TYPE: MEGVALÓSULÁSI TERVIAS-BUILT DOCUMENTAITON

DÁTUM / DATE: 2010.07.30.

LÉPTÉK / SCALE: 1:100

RAJZSZÁM / IN PLAN: A 1205 E