client

redel elektronika kft

magyar u. 1
1117 budapest

tel.: +36 (1) 206-06-38
fax: +36 (1) 206-06-46

mail: gyarasom@mcu.zh

project

new building redel in budapest

general architects

richtmann + partner

architekten planer gmbh
kaiserstraße 69 - 71
d-20457 gießmann
tel.: +41 (32) 625-01-87
fax: +41 (32) 625-32-88

mail: m-partner@bluewin.ch

plan — drawer: as-built drawings

sections 1-1/2-2/3-3

scale: 1:100

date	drawing date	plan made by:	drawing number
19/09/	30.07.2010	ka	07/09/ 106

1:100 = 1:100 a
1:10 = 1:10 a

copyright by richtmann + partner | self: archicad 2005

supervisor architect

studio 100 kft
h-1015 budapest kapuvár u. 15.

péter dezső
dr-0534 budapest
kapuvár u. 15.
tel.: +36 (1) 487 1020
fax: +36 (1) 487 1021
mail: info@studio-100.hu
web: www.studio-100.hu

modifications of drawings

date			modification
19.10.2009	a	a	[illegible]
19.10.2009	b	b	[illegible]
19.10.2009	c	c	[illegible]
19.10.2009	d	d	[illegible]
19.10.2009	ha	a	[illegible]
21.12.2009	ha	b	[illegible] consultations

supervi. struct. eng.

dr.
ingénieurs conts sa
rue de la place d'armes 5
ch-2800 - - neuchâtel
tel.: +41 (32) 720 01 87
fax: +41 (32) 720 01 07

mail: sc@ac.ch

struct. engineer

ace kft
h-1075 budapest
lejárat u. 9a
tel.: +36 (1) 321 8398
fax: +36 (1) 321 8399
mail: ace@ace.hu
web: www.ace.hu

utility engineer

h-1064 budapest, lónyay utca 26.

ivan gitis
epítőmérnök
mk. 01 - 12301, a-c
tel.: +36 (1) 312 2662
fax: +36 (1) 215 6356
e-mail:mérnök@i-ontra.hu

mechanical engineer

arsa kft
h-1015 budapest,
lejárat u. 9a

pfersdorfer ádám
dr. gépészmérnök

tel.: +36 (1) 225 8084
fax: +36 (1) 201 2942
e-mail:arsa@arsa.hu

supervi. electr. eng.

ipola ea
hunter d'hotels
ua deszkatér
h-1011 budapest, 49
ch-7730 - arosa sunny-side
tel.: +41 (81) 378 60 00
fax: +41 (81) 470 42 40

mail: ipola@mail.zh

electrical engineer

ipola kft
h-1011 budapest,
fogarasi u. 9/c

lang mátyás
villamosmérnök
+36-1-1-1-60
tel.: +36 (1) 489 0860
fax: +36 (1) 489 0861
e-mail:ipola@ipola.hu

traffic engineer

richtmann + partner
kaiserstraße 69 - 71
bauer ulrich
d-20457 hamburg
tel.: +49 (40) 37 50 90
fax: +49 (40) 37 50 91
tel.: +36 (1) 225 2003
fax: +36 (1) 225 2008
mail: bauer@richtmann.de
kundesamt@richtmann.de

environmental engineer

nikolovius

kornyezetvédelem
fernwald 6b
d-35463 fernwald
1033 budapest nánási út 65
tel.: +36 (1) 453 2010
fax.: +36 (1) 453 2011

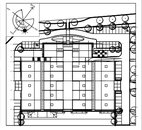

general remarks

legende plan

concrete	equipment		hygiene grid		door mechanical control
concrete bricks	equipment fuhr		down pipe		access control (videotrascom)
plaster walls	electrical switchboard		emergency overflow		(ridgeae sheet)
insulation	fire extinguisher hose		existing altitude		traffic circulation
complete metal wall	boundary		new altitude		emergency exit
metalic walls glazed	water ramp		copiche		all building access elevator (full kinds)
glass walls	swell		door/window till wing		

special remarks

[illegible]

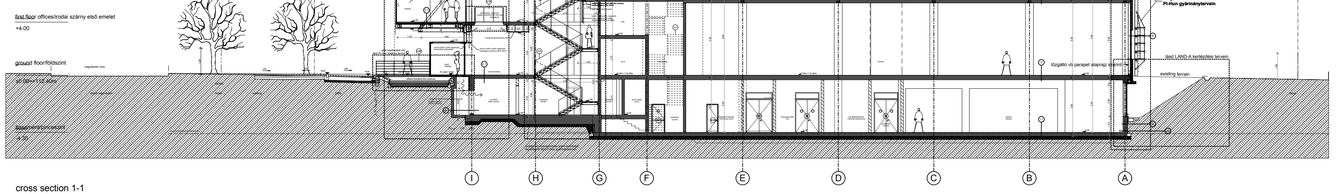
spol.technicigépészeti felépítmény
+15.60
spoliferő
+12.00
second floor offices/iapo / második emeleti vendégszobák
+7.80
first floor offices/irodai szárny első emelet
+4.00
ground floor/földszint
±0.00 (+11.50 abs)
basement/alápincézett
-4.50
level of construction
level of ground
existing terrain
kerítés a szomszédos ingatlan szintjétől
kerítés a szomszédos ingatlan szintjétől
attikafal a szomszédos ingatlan szintjétől
attikafal